

**UCHWAŁA NR 861/VII/48/2018**  
**RADY MIEJSKIEJ KONSTANCIN-JEZIORNA**

z dnia 5 września 2018 r.

**w sprawie wyrażenia zgody na ustanowienie przez Gminę Konstancin-Jeziorna służebności przesyłu na rzecz Polskiej Spółki Gazownictwa Spółka z ograniczoną odpowiedzialnością Oddział Zakład Gazowniczy w Warszawie, na działkach ewidencyjnych numer 92/14, 92/18, 117/6, 117/7, 117/8 z obrębu 0010 Kawęczynek-Borowina, gmina Konstancin-Jeziorna**

Na podstawie art. 18 ust. 2 pkt 9 lit. a ustawy z dnia 8 marca 1990 r. o samorządzie gminnym (tj. Dz. U. z 2018 r., poz. 994 ze zm.) Rada Miejska Konstancin-Jeziorna uchwala, co następuje:

§ 1. 1. Wyraża zgodę na ustanowienie przez Gminę Konstancin-Jeziorna odpłatnej służebności przesyłu na rzecz Polskiej Spółki Gazownictwa Spółka z ograniczoną odpowiedzialnością Oddział Zakład Gazowniczy w Warszawie na działkach ewidencyjnych numer 92/14, 117/6, 117/7, 117/8 z obrębu 0010 Kawęczynek-Borowina, których Gmina Konstancin-Jeziorna jest właścicielem oraz działce ewidencyjnej numer 92/18 z obrębu 0010 Kawęczynek-Borowina, której Gmina Konstancin-Jeziorna jest współwłaścicielem w części 59/60.

2. Służebność przesyłu ustanowiona jest w celu lokalizacji gazociągu i przyłącza gazowego i umożliwienia dostępu, napraw i konserwacji.

3. Przebieg służebności został oznaczony na załączniku graficznym do niniejszej uchwały.

§ 2. Wykonanie uchwały powierza Burmistrzowi Gminy Konstancin-Jeziorna.

§ 3. Uchwała wchodzi w życie z dniem jej podjęcia.


Przewodniczący Rady  
Miejskiej

**Andrzej Cieślowski**

122-2-2018/22

KAWENCIWREK

Załącznik do uchwały Nr 861/VII/48/2018  
Rady Miejskiej Konstancin-Jeziorna  
z dnia 5 września 2018 r.

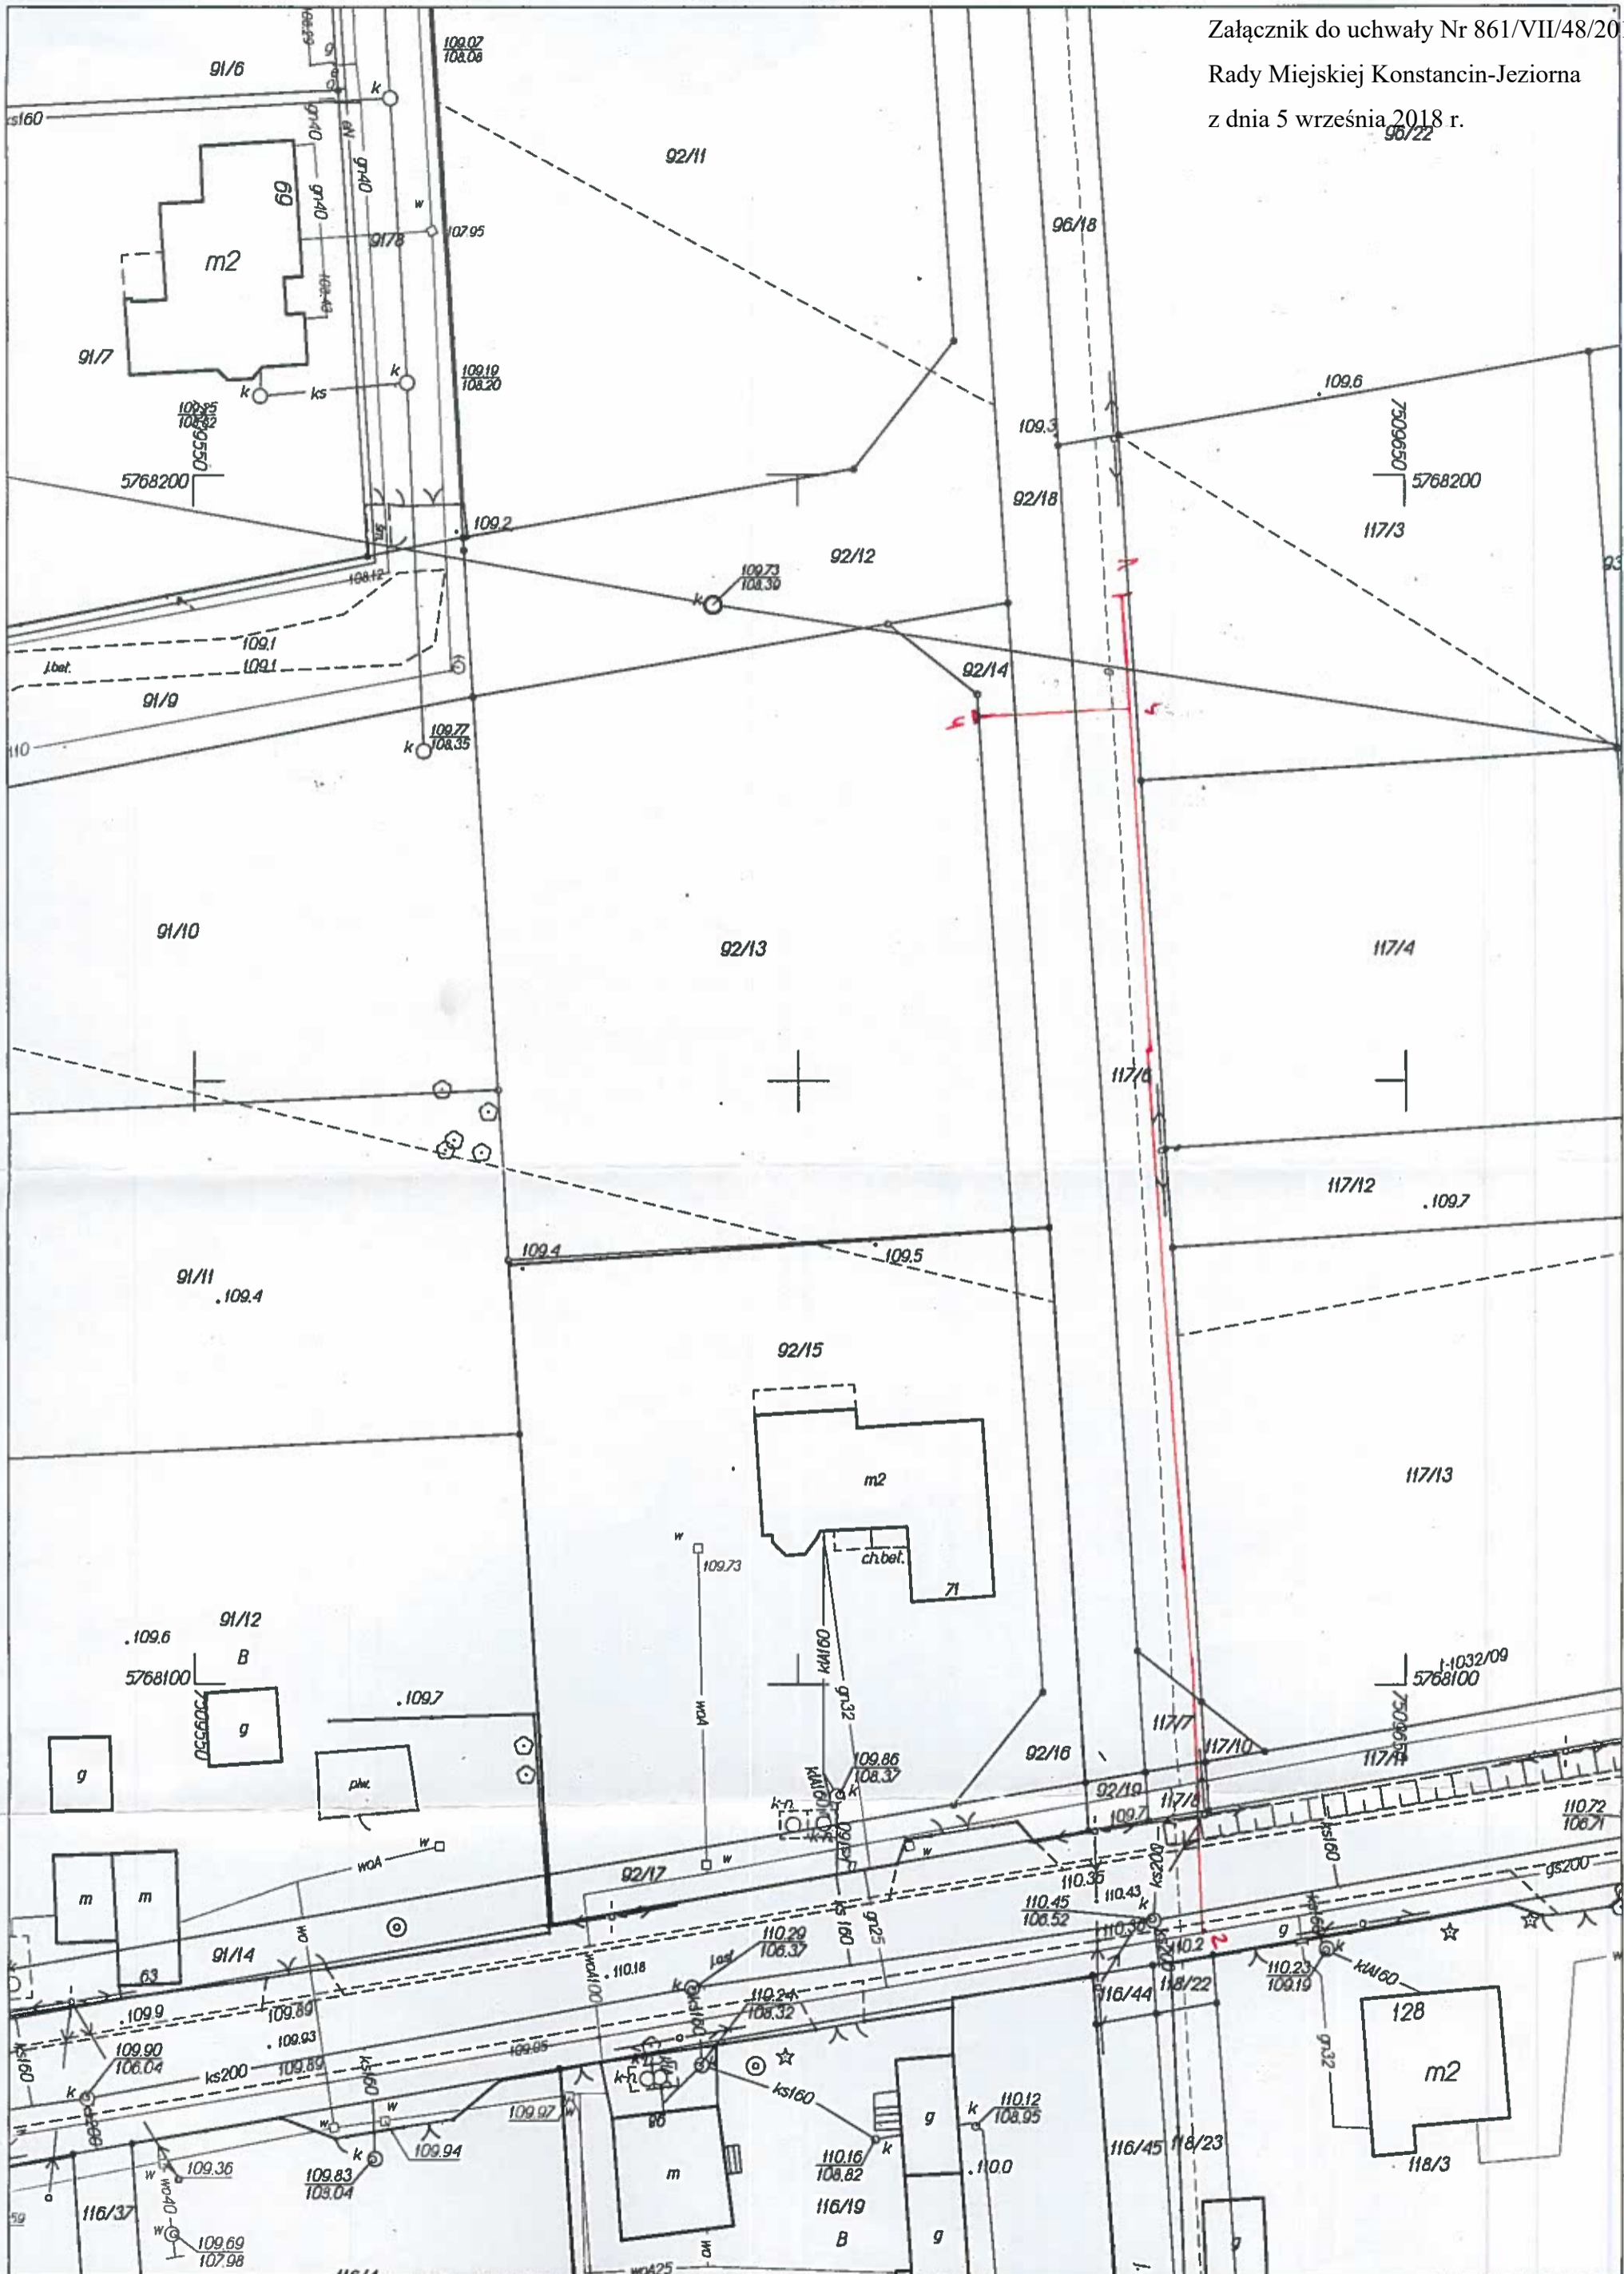

Opracowano systemem GEO-MAP. Skala 1 : 500. Wygenerował(a) PDF (Plik powykonawczy) : Agnieszka Nlczyporuk dn. : 2017.12.18 godz: 8:27:29. Strona 1/1

Punkty załamania granic wypełnione kolorem szarym pochodzą z wektoryzacji mapy ewidencyjnej w skali 1:5000.

Położenie i atrybuty punktów granicznych mogą nie spełniać wymagań dokładnościowych przewidzianych Rozp. MRRiB w sprawie EGIB (Dz U.łj. z 2015r.poz 542 ze zm.)

## Uzasadnienie

**do uchwały Nr 861/VII/48/2018 Rady Miejskiej Konstancin-Jeziorna z dnia 5 września 2018 roku w sprawie wyrażenia zgody na ustanowienie przez Gminę Konstancin-Jeziorna służebności przesyłu na rzecz Polskiej Spółki Gazownictwa Spółka z ograniczoną odpowiedzialnością Oddział Zakład Gazowniczy w Warszawie, na działkach ewidencyjnych numer 92/14, 92/18, 117/6, 117/7, 117/8 z obrębu 0010 Kawęczynek-Borowina, gmina Konstancin-Jeziorna.**

Polska Spółka Gazownictwa Spółka z ograniczoną odpowiedzialnością Oddział Zakład Gazowniczy w Warszawie wystąpiła z wnioskiem o wydanie zezwolenia na lokalizację gazociągu i przyłącza gazowego na nieruchomościach stanowiących działki ewidencyjne numer 92/14, 92/18, 117/6, 117/7, 117/8 z obrębu 0010 Kawęczynek-Borowina, gmina Konstancin-Jeziorna.

Zgodnie z art. 305<sup>1</sup> ustawy z dnia 23 kwietnia 1964 r. Kodeks cywilny nieruchomość można obciążyć na rzecz przedsiębiorcy, który zamierza wybudować lub którego własność stanowią urządzenia, o których mowa w art. 49 § 1, prawem polegającym na tym, że przedsiębiorca może korzystać w oznaczonym zakresie z nieruchomości obciążonej, zgodnie z przeznaczeniem tych urządzeń (służebność przesyłu).

Zgodnie z art. 18 ust. 2 pkt 9 lit a ustawy o samorządzie gminnym podejmowanie uchwał w sprawach majątkowych gmin, przekraczających zakres zwykłego zarządu, dotyczących zasad nabywania zbywania i obciążania nieruchomości oraz ich wydzierżawiania lub wynajmowania na czas oznaczony dłuższy niż 3 lata lub na czas nieoznaczony, należą do wyłącznej właściwości rady gminy.

W związku z powyższym zasadnym jest podjęcie niniejszej uchwały.